


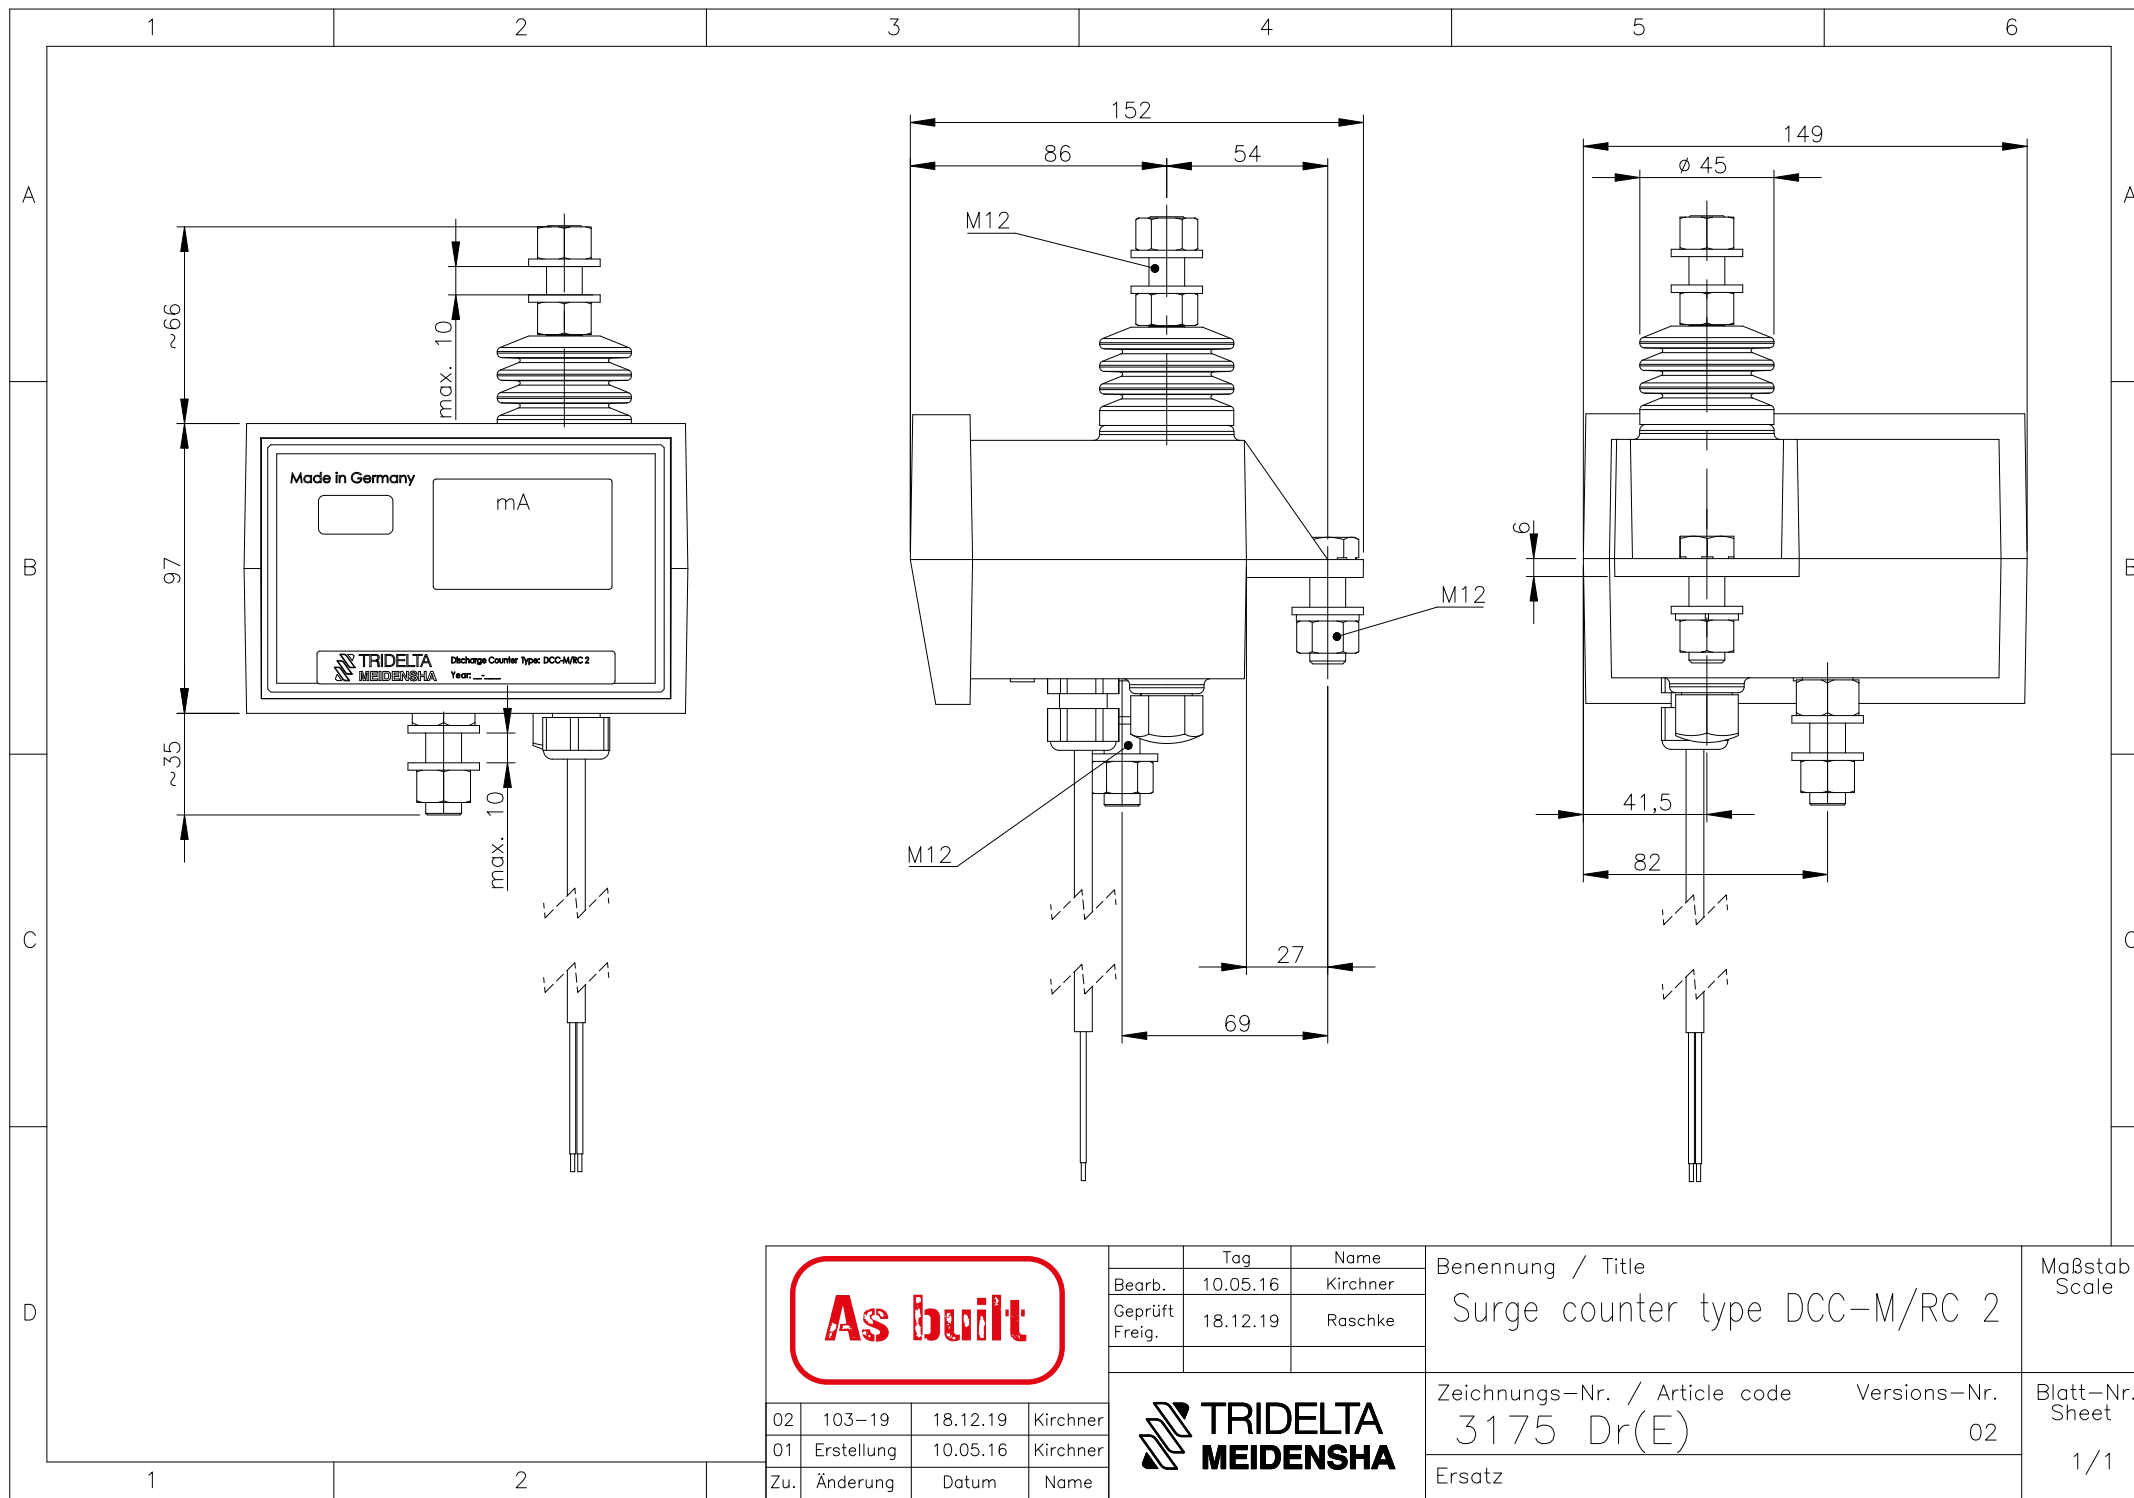

As built

02	103-19	18.12.19	Kirchner
01	Erstellung	10.05.16	Kirchner
Zu.	Änderung	Datum	Name

	Tag	Name
Bearb.	10.05.16	Kirchner
Geprüft Freig.	18.12.19	Raschke
		

Benennung / Title	
Surge counter type DCC-M/RC 2	
Zeichnungs-Nr. / Article code	Versions-Nr.
3175 Dr(E)	02
Ersatz	

Maßstab Scale
Blatt-Nr. Sheet
1/1